


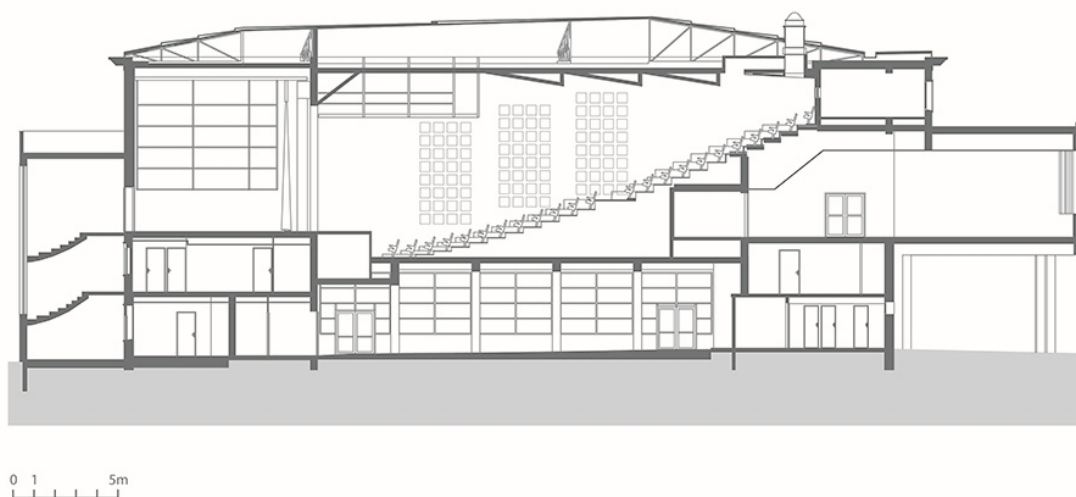

Coupe longitudinale schématique du bâtiment. D'après une coupe de S. Leydert (agence F. Brandon Architecte et Associés) en 2006.

Référence du document reproduit :

- **Théâtre Gaston Bernard. Place 8 mai 1945. 21400 Châtillon-sur-Seine. DOE. 2 juin 2006.**

Théâtre Gaston Bernard. Place 8 mai 1945. 21400 Châtillon-sur-Seine. DOE.

Dessin (tirage numérisé), par S. Leydert. 2 juin 2006. 1/50.

- *Plan RDC.* Par Cathy Ch. 30 janvier 2006.

- *Plan - R+1.*

- *Plan niveau R+2.*

- *Coupe C1 C3.*

- *Plan Entre-sol. (ventil.). Coupe C2.*

- *Coupe C4 C5.*

- *Coupe C6 C7 C8.*

- *Façades.* 1/100

Documents établis en 2006 dans la phase de dossier des ouvrages exécutés (DOE). Connus sous une autre version en 2003 pour l'avant-projet sommaire (APS).
Ville de Châtillon-sur-Seine, Services techniques

IVR26_20212100421NUDA

Auteur de l'illustration : Aline Thomas

Auteur du document reproduit : S. Leydert

Date de prise de vue : 2021

Technique de relevé : reprise de fond ; Échelle : 1/200

(c) Région Bourgogne-Franche-Comté, Inventaire du patrimoine ; (c) Brandon Architecte
et Associés

reproduction soumise à autorisation du titulaire des droits d'exploitation